

VILLE DE ROUEN

SERVICE DES EAUX.

DISTRIBUTION

CANALISATIONS.



RUE DE LYONS-LA-FORÊT.  
ENTRE ANCIENNE RUE PRENNET LA RUE DE LA PTE CHARTREUSE.  
PLAN.

PROJÉTÉ PAR  
M. JOUETTE  
Ingénieur Directeur  
à ROUEN LE :


VERIFIÉ ET PRÉSENTÉ  
M. JOUETTE  
Ingénieur Directeur  
à ROUEN LE :

B 24/11/2022 Ajout. Zone de Travaux - SADE 2014

ECHELLE	DESIGNÉ PAR	LE	PAR	LE
1/200	GUERRIER SE 27	73	GUERRIER SE 27	6
	HAUSON	80	HAUSON	7
	DEVATION	10	DEVATION	10
	UNIFORMITÉ	10	UNIFORMITÉ	10
	NUMÉRO DU DESSIN	5	NUMÉRO DU DESSIN	5
	330	01	330	01

 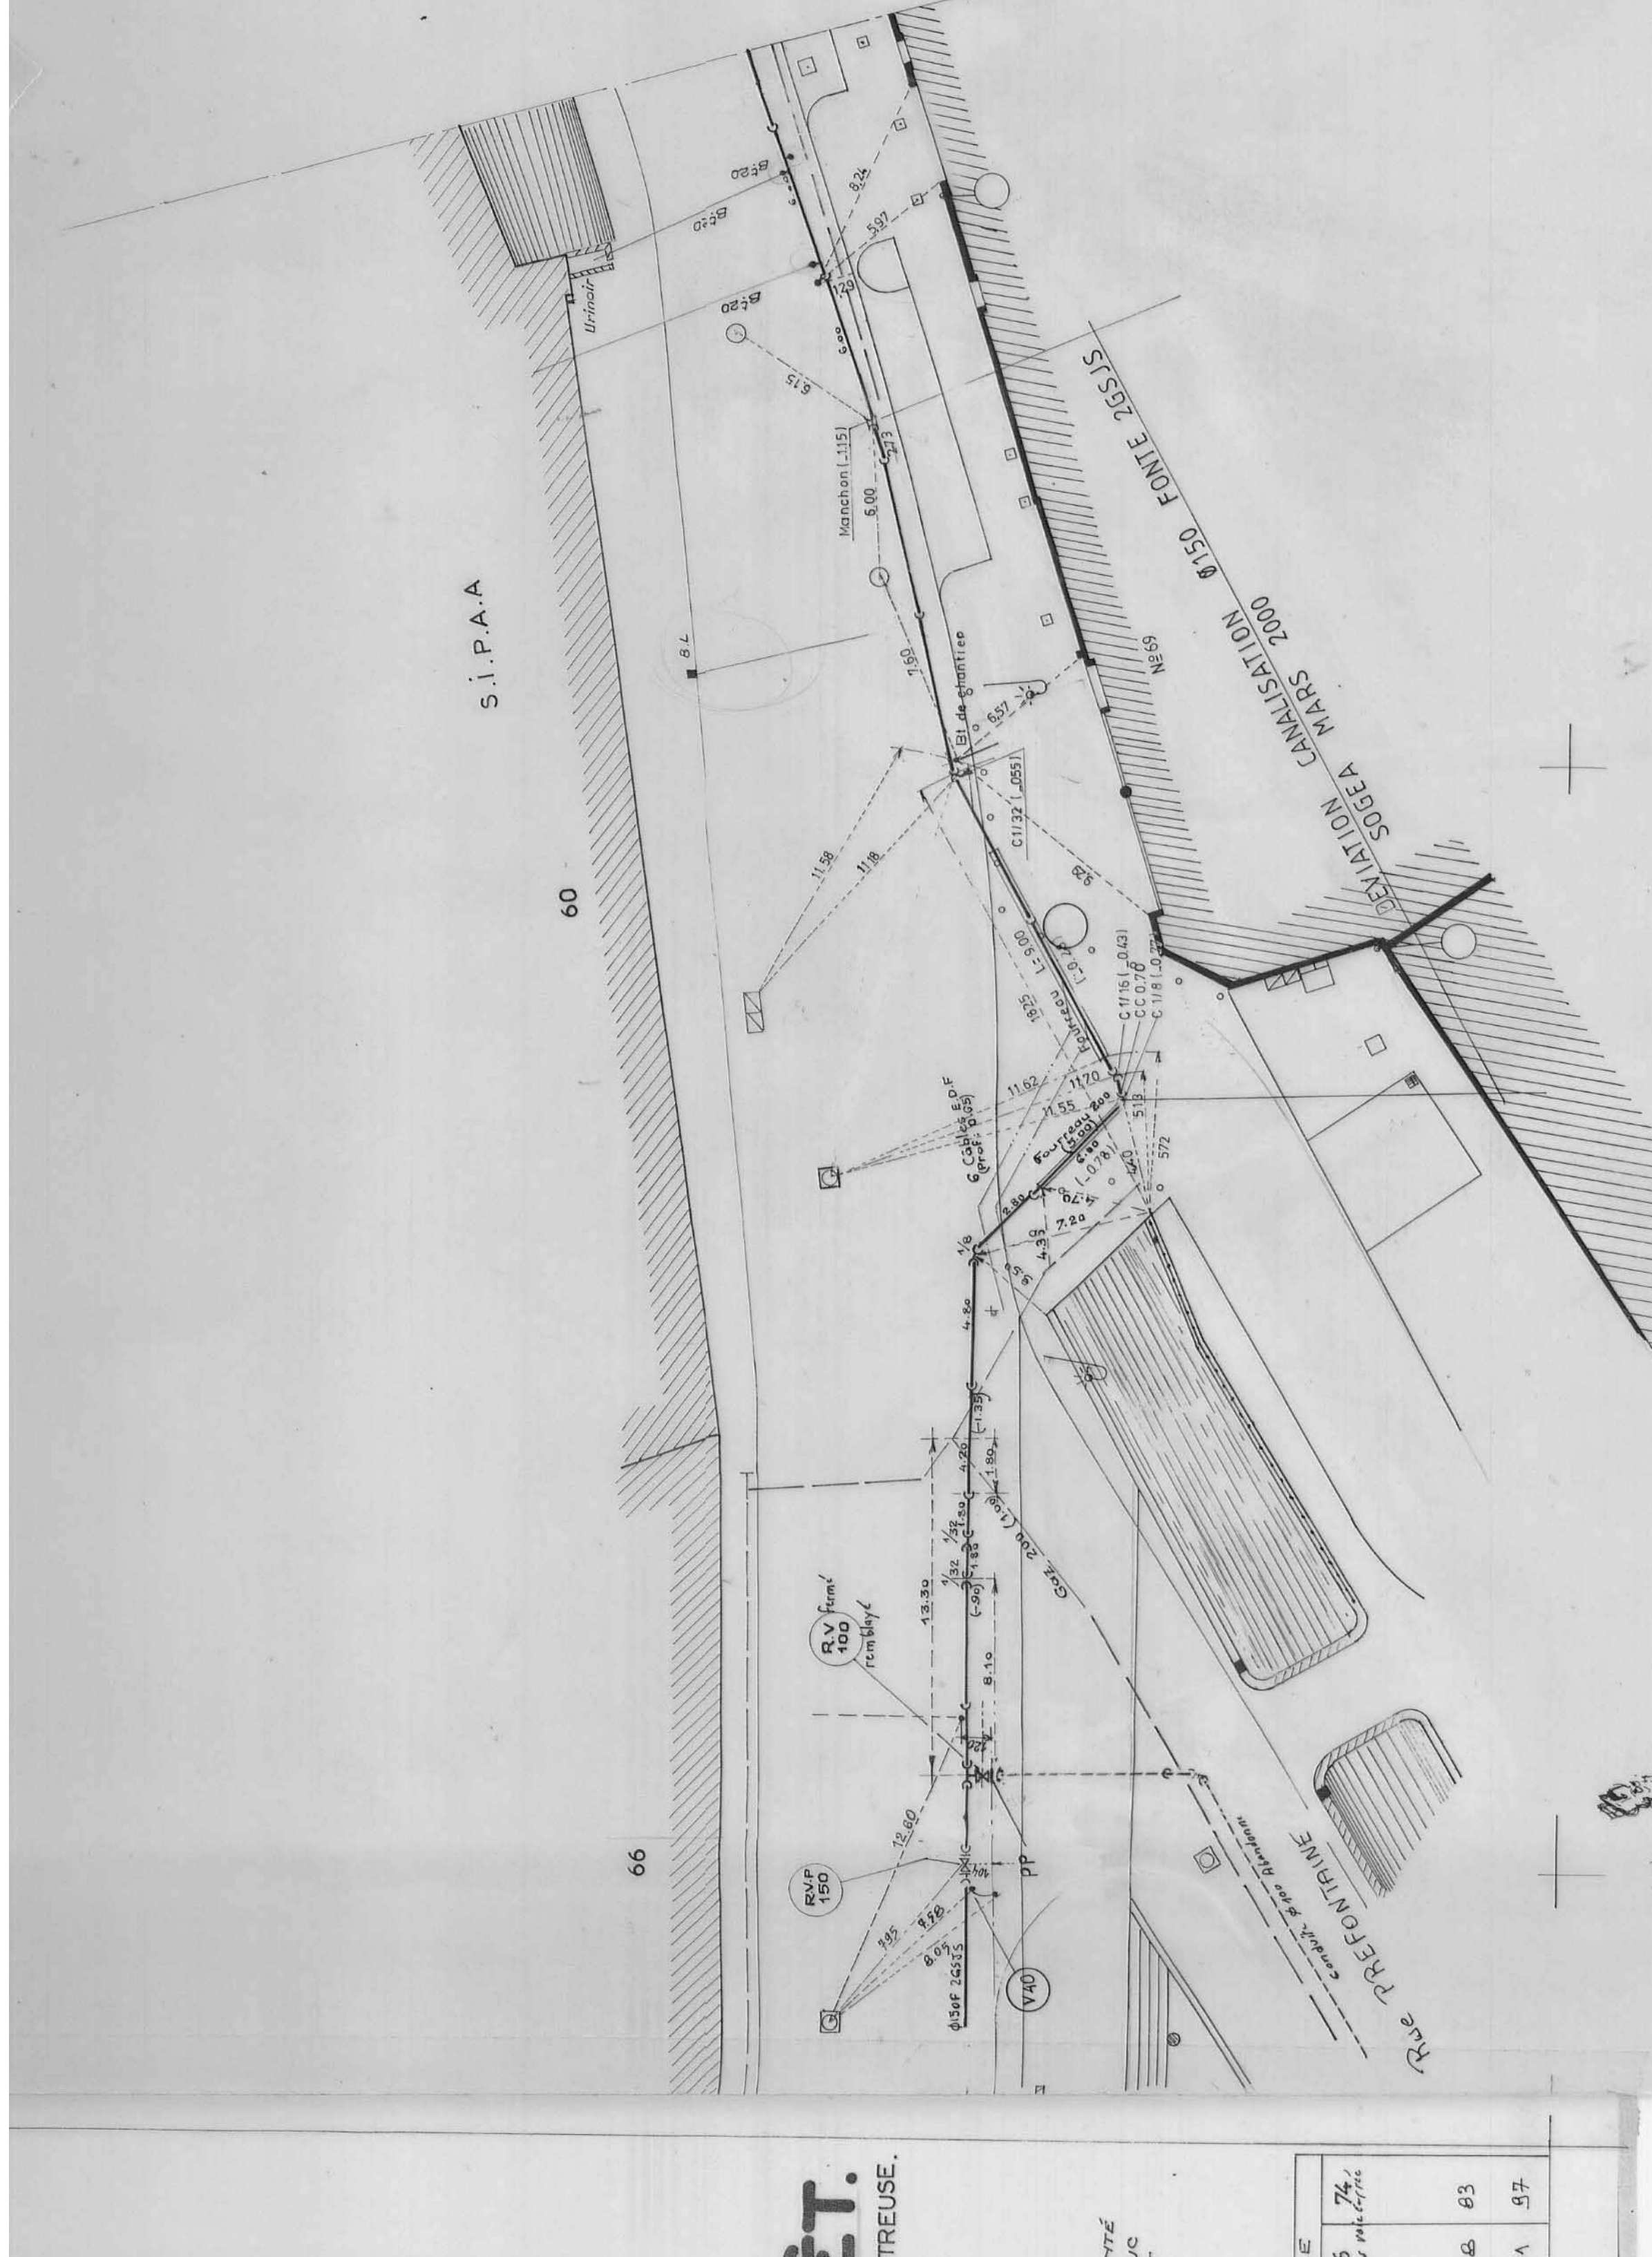



 

Blanchisserie PANTIN

VILLE DE ROUEN  
ELECT. CHAUFF.

VILLE DE ROUEN  
Garage

R. Lebrument

CENTRE DE  
FORMATION SOCIALE

R. du Mc Gargem

Lim. du Chemin de Fer

PAVILLONS S. N. C. F.

Emplacements MARAIS

R. de la Pte Cartruse

Conduite d'égout

21 425m  
Chemin de Fer