



COMMUNE DE ROUEN

ZAC DES AUBETTE



PLAN SOUTERRAIN AEP

Centre de Service  
744, Boulevard de Normandie - BP 4  
76500 BARENTIN - www.bouygues.com  
Téléphone 02 39 62 92 20 - Télécopie 02 35 39 94 97

Int.	Modifications	Date	Dessiné par	Vérifié par	Resp. TVE
A	Projet	21/09/15	V.S.M	F.F.E	F.F.E
B	Pré-projet	21/09/15	V.S.M	F.F.E	F.F.E
C	MAJ Réseaux	07/02/16	C.D	F.F.E	F.F.E
D	Travaux à jour après demande "Schneider" - réajustement de base	01/08/17	N.L.		
E					
F					
G					
H					
I					
J					

Echelle 1 / 200 ème      Plan n° ALROU.AEP.001.LIND C      N° de Plan 1 / 1

Plan de situation

 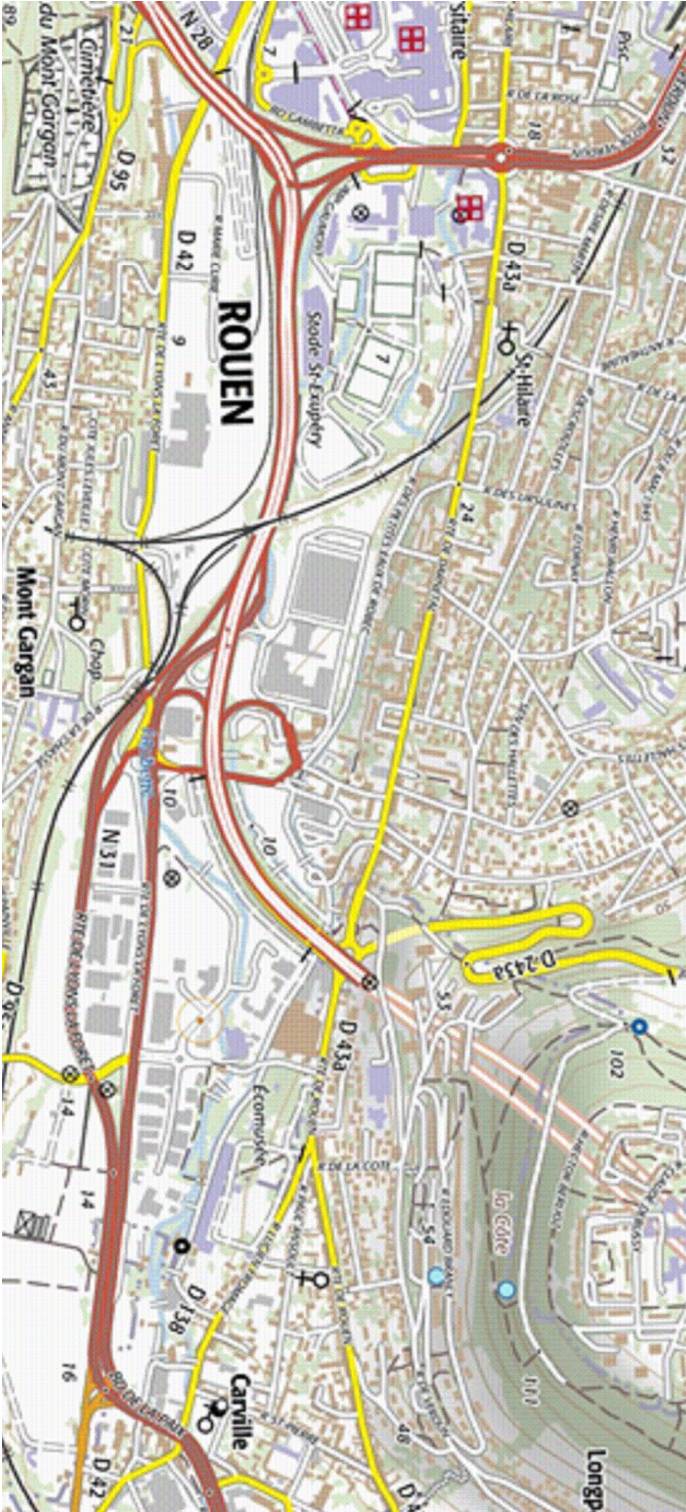

LISTING DE PONTS GEOREFERENCES

La périmétrie est rattachée aux coordonnées du système Lambert Zone 9 CGS6

Matricule	X	Y	Z	Hv
1000	1563489.625	9139193.569	7.848	2.000
1001	1563497.963	9139195.069	7.966	2.800
1002	1563510.070	9139197.430	8.089	2.800
1003	1563522.116	9139200.684	7.973	2.800
1004	1563522.176	9139200.373	8.052	2.000
1005	1563524.853	9139190.457	8.077	2.80
1006	1563529.471	9139202.606	7.971	2.800
1007	1563541.540	9139206.525	8.072	2.800
1008	1563541.286	9139206.573	8.470	2.800
1009	1563556.475	9139212.240	8.016	2.800
1010	1563570.700	9139216.394	8.036	2.800
1011	1563586.857	9139219.607	8.042	2.800
1012	1563603.768	9139219.607	8.024	2.800
1013	1563620.033	9139218.065	8.024	2.800
1014	1563635.261	9139214.450	8.062	2.800
1015	1563648.248	9139209.976	8.083	2.800
1016	1563661.184	9139203.511	8.070	2.800
1017	1563675.997	9139193.987	8.089	2.800
1018	1563685.903	9139184.987	8.056	2.800
1019	1563696.712	9139172.622	8.067	2.800
1020	1563704.422	9139160.580	8.039	2.800
1021	1563712.941	9139144.000	8.085	2.800
1022	1563717.011	9139132.804	8.018	2.800
1023	1563721.315	9139112.709	8.098	2.800
1024	1563722.751	9139097.655	8.169	2.800
1025	1563726.361	9139082.304	9.077	2.000
1026	1563726.307	9139083.774	7.980	2.800
1027	1563725.854	9139077.570	9.069	2.000
1028	1563725.548	9139077.677	9.409	2.000
1029	1563724.636	9139070.754	8.495	2.000
1030	1563724.449	9139069.563	7.712	3.700